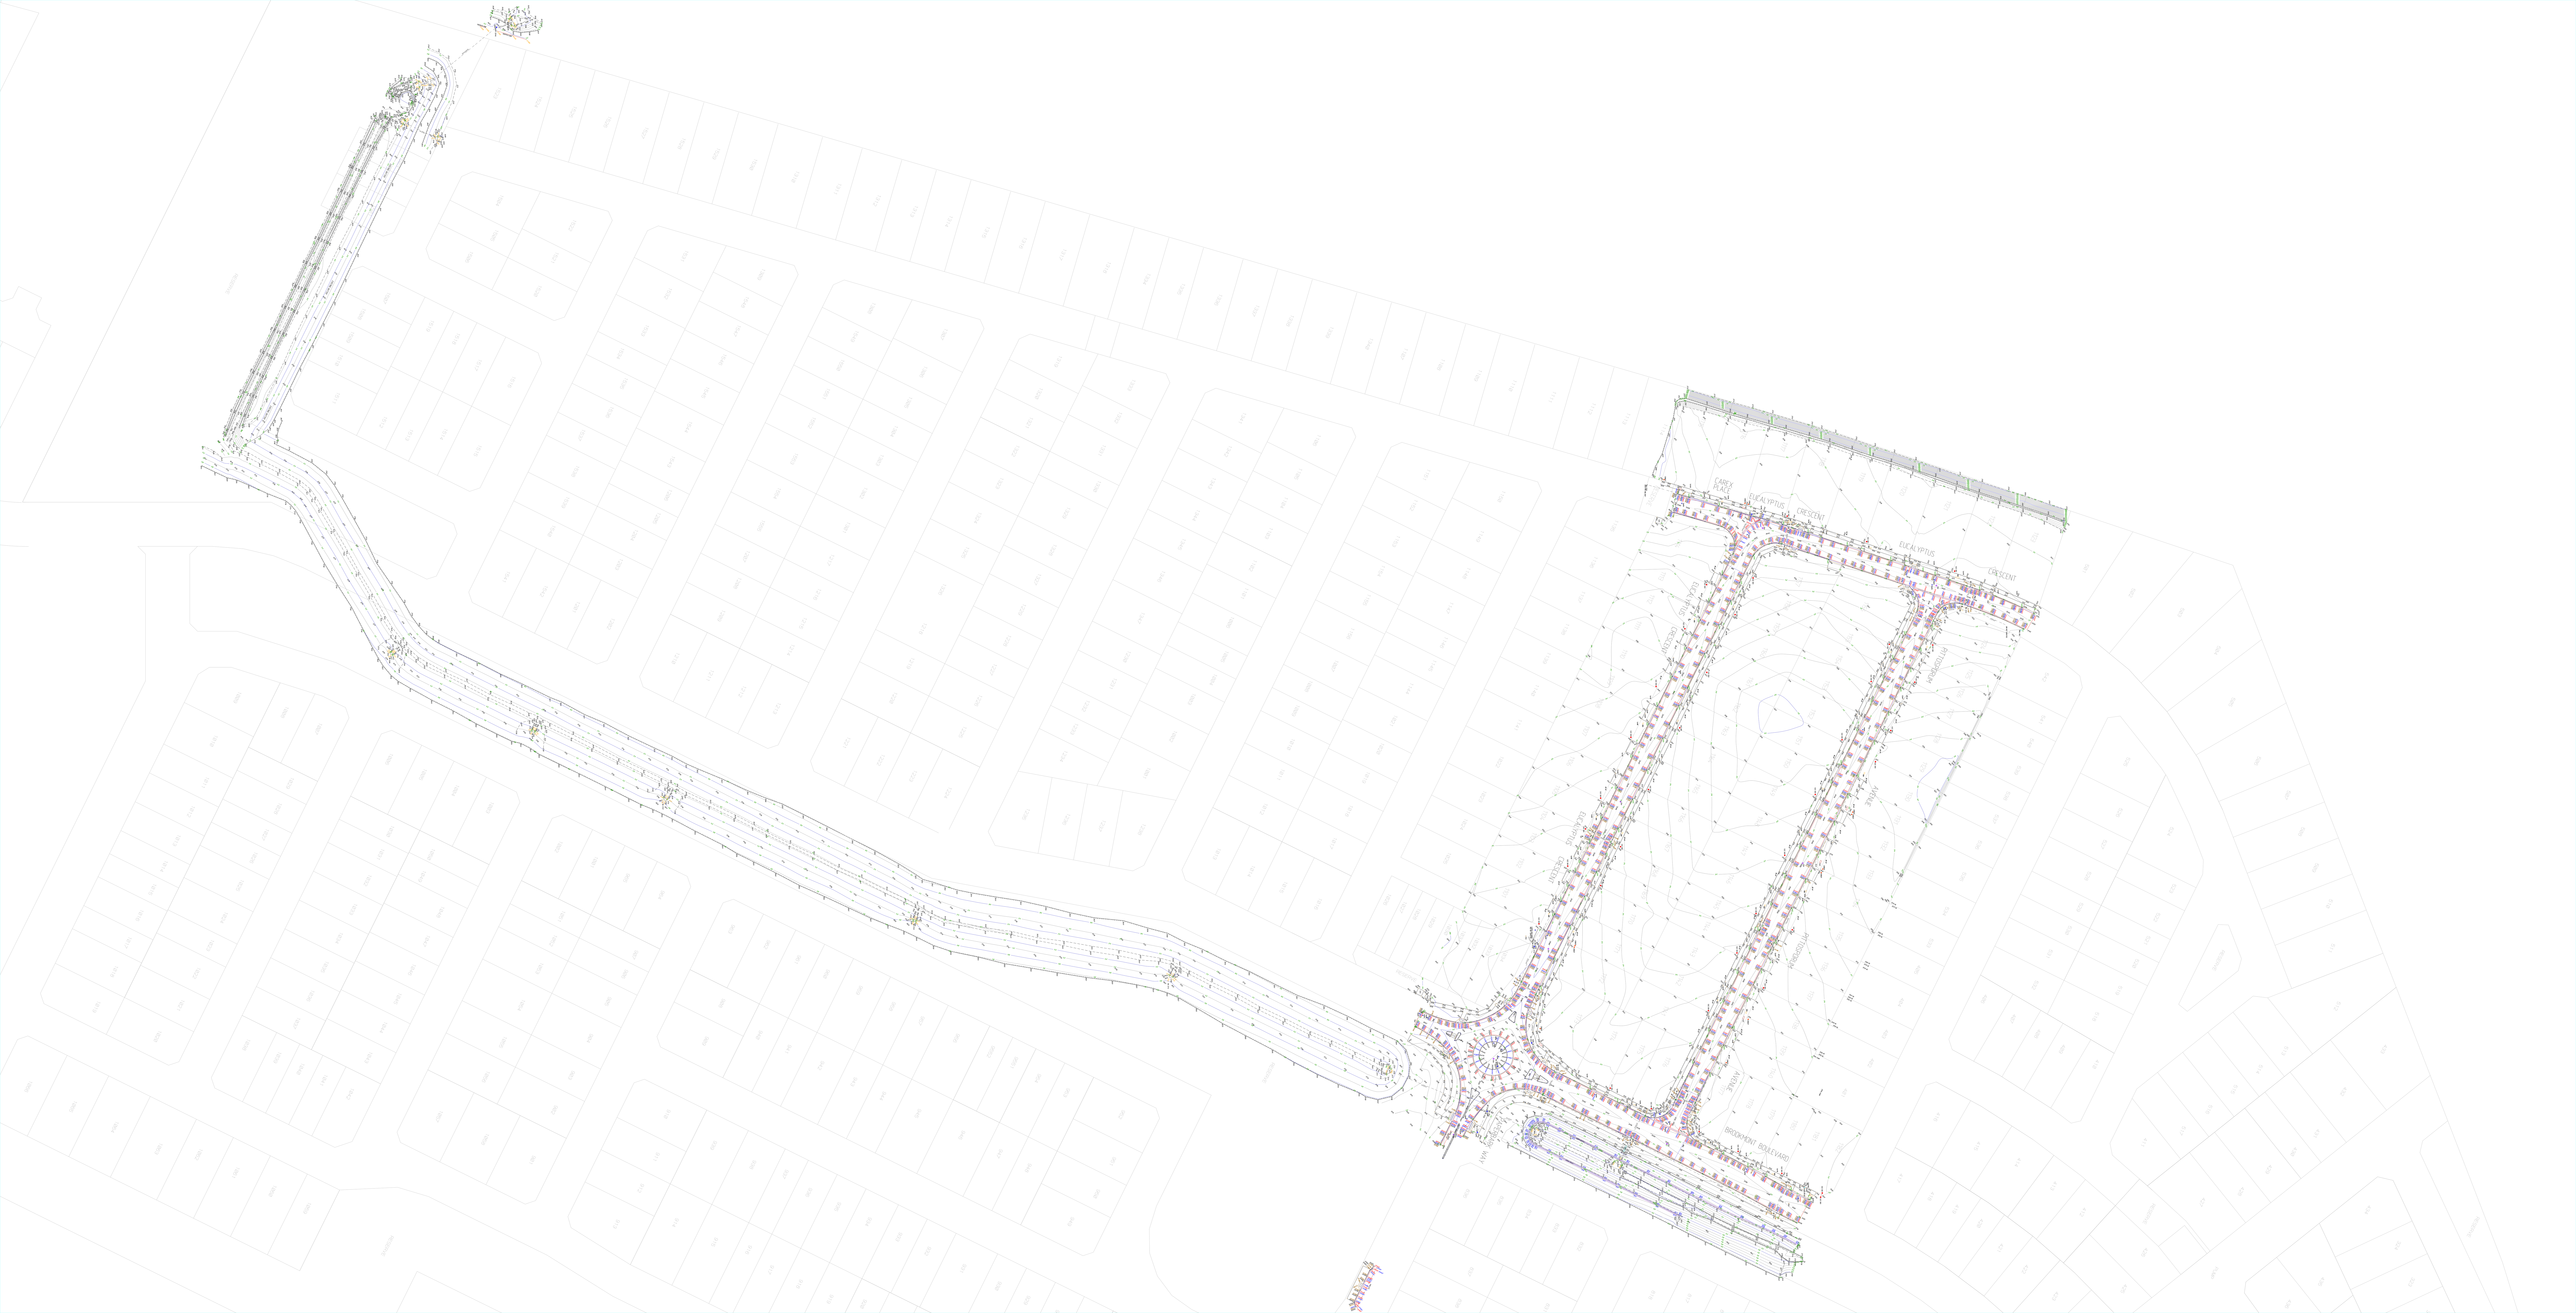
EUCALYPTUS
CRESCENT
EUCALYPTUS
CRESCENT
EUCALYPTUS
CRESCENT
EUCALYPTUS
CRESCENT
EUCALYPTUS
CRESCENT
